

嘉兴市污水处理厂二期工程


自动控制系统

施工图设计


PLC2.1(鼓风机房10站)

武汉康盛自控工程有限公司


二〇一一年八月

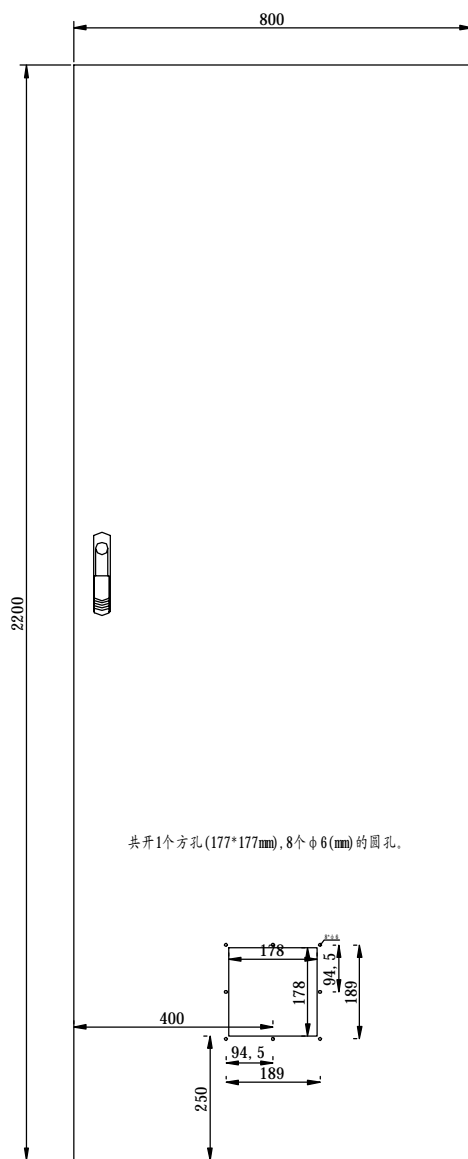

PLC2.1柜正面

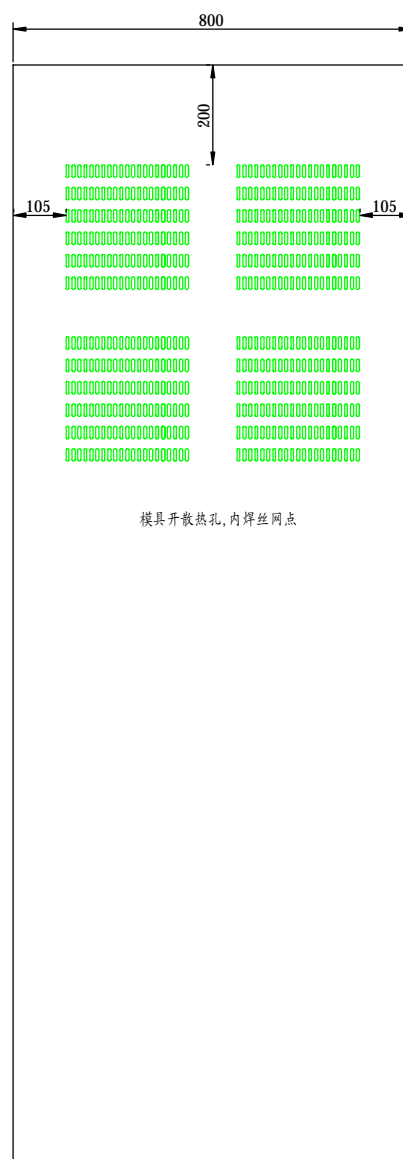


PLC2.1柜背面

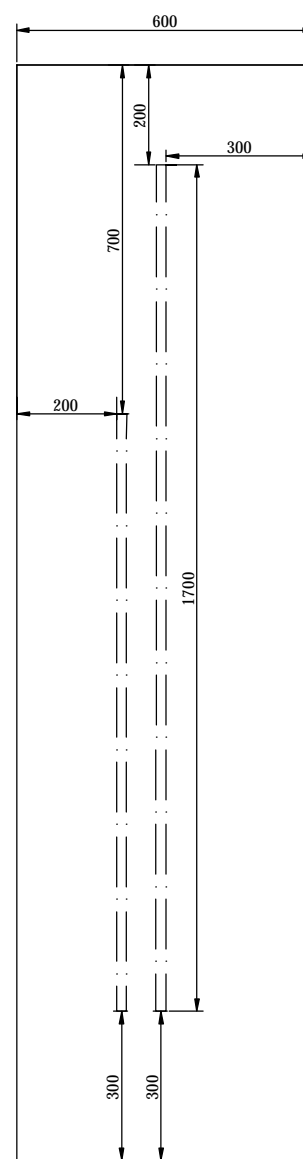


PLC2.1柜侧视


说明:

1. 颜色: 浅灰色;
2. 前单开门, 后双开门;
3. 控制柜内安装照明灯及门压开关;

 武汉康盛自控工程有限公司								PLC2.1控制柜布置图(一)								项目名称	嘉兴市污水厂二期项目		子 项	仪表自控系统	
设计	高见	绘制	李加睦	审核	张健	批准	黄子庆	阶段	竣工图	区域		日期	2011.8	共 2 页, 第 1 页	图 号	HBK-157-206		文件名		设计证书号	A14200893

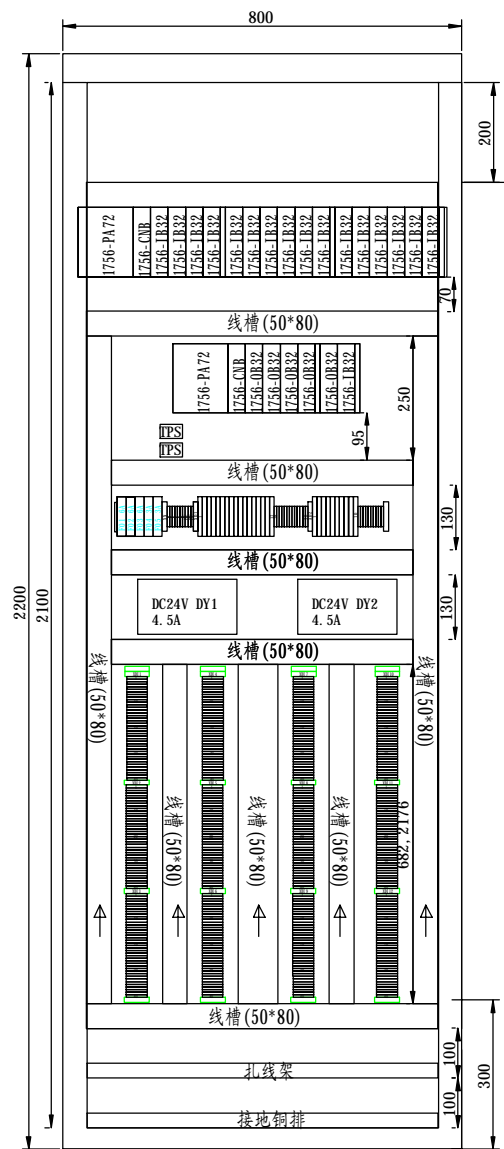

PLC2.1 正面布置图(705*1700mm)

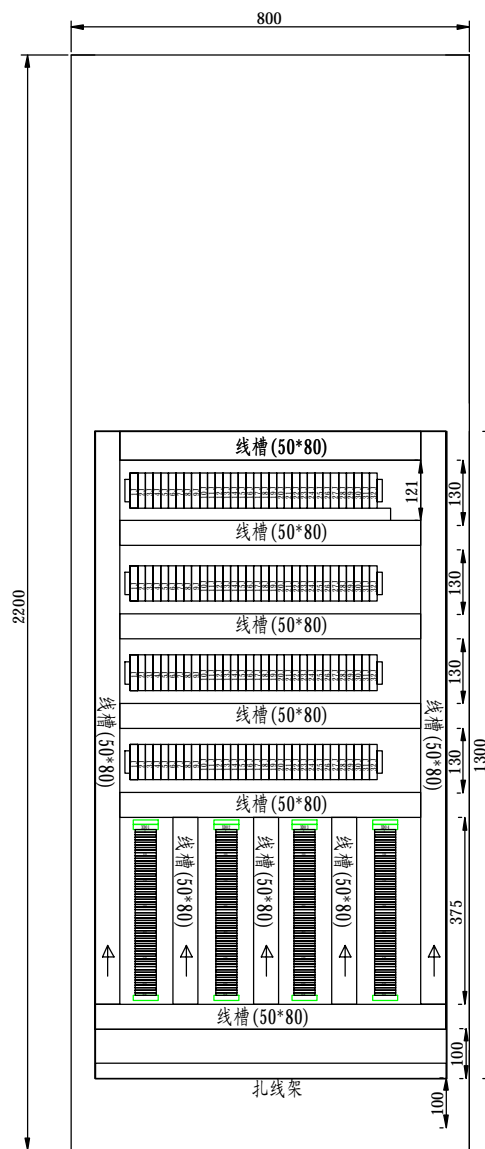

PLC2.1 背面布置图(705*1300mm)

9					
8	柜体	2200 × 800 × 600	1	套	康盛(带灯、风扇等)
7	小型中间继电器	RJ2S	128	片	IDEC和泉
6	保险端子	2A	27	片	瑞联
5	接线端子	RCT2.5	769	片	瑞联
4	单极空开	C45N/1P/3A	2	个	上海梅兰日兰
3	单极空开	C45N/1P/6A	3	个	上海梅兰日兰
2	24VDC开关电源	S-240/24V 4.5A	2	套	台湾明纬
1	PLC可编程控制器	ControlLogix	1	套	AB
序号	名 称	型 号 规 格	数量	单位	备 注

 武汉康盛自控工程有限公司

PLC2.1控制柜布置图(二)

项目名称 嘉兴市污水厂二期项目

子 项

仪表自控系统

设计 高见 绘制 李加睦 审核 张健 批准 黄子庆


阶段 竣工图 区域

日期 2011.8 共 2页, 第 2页

图 号 HBK-157-206

文件名

设计证书号 A14200893

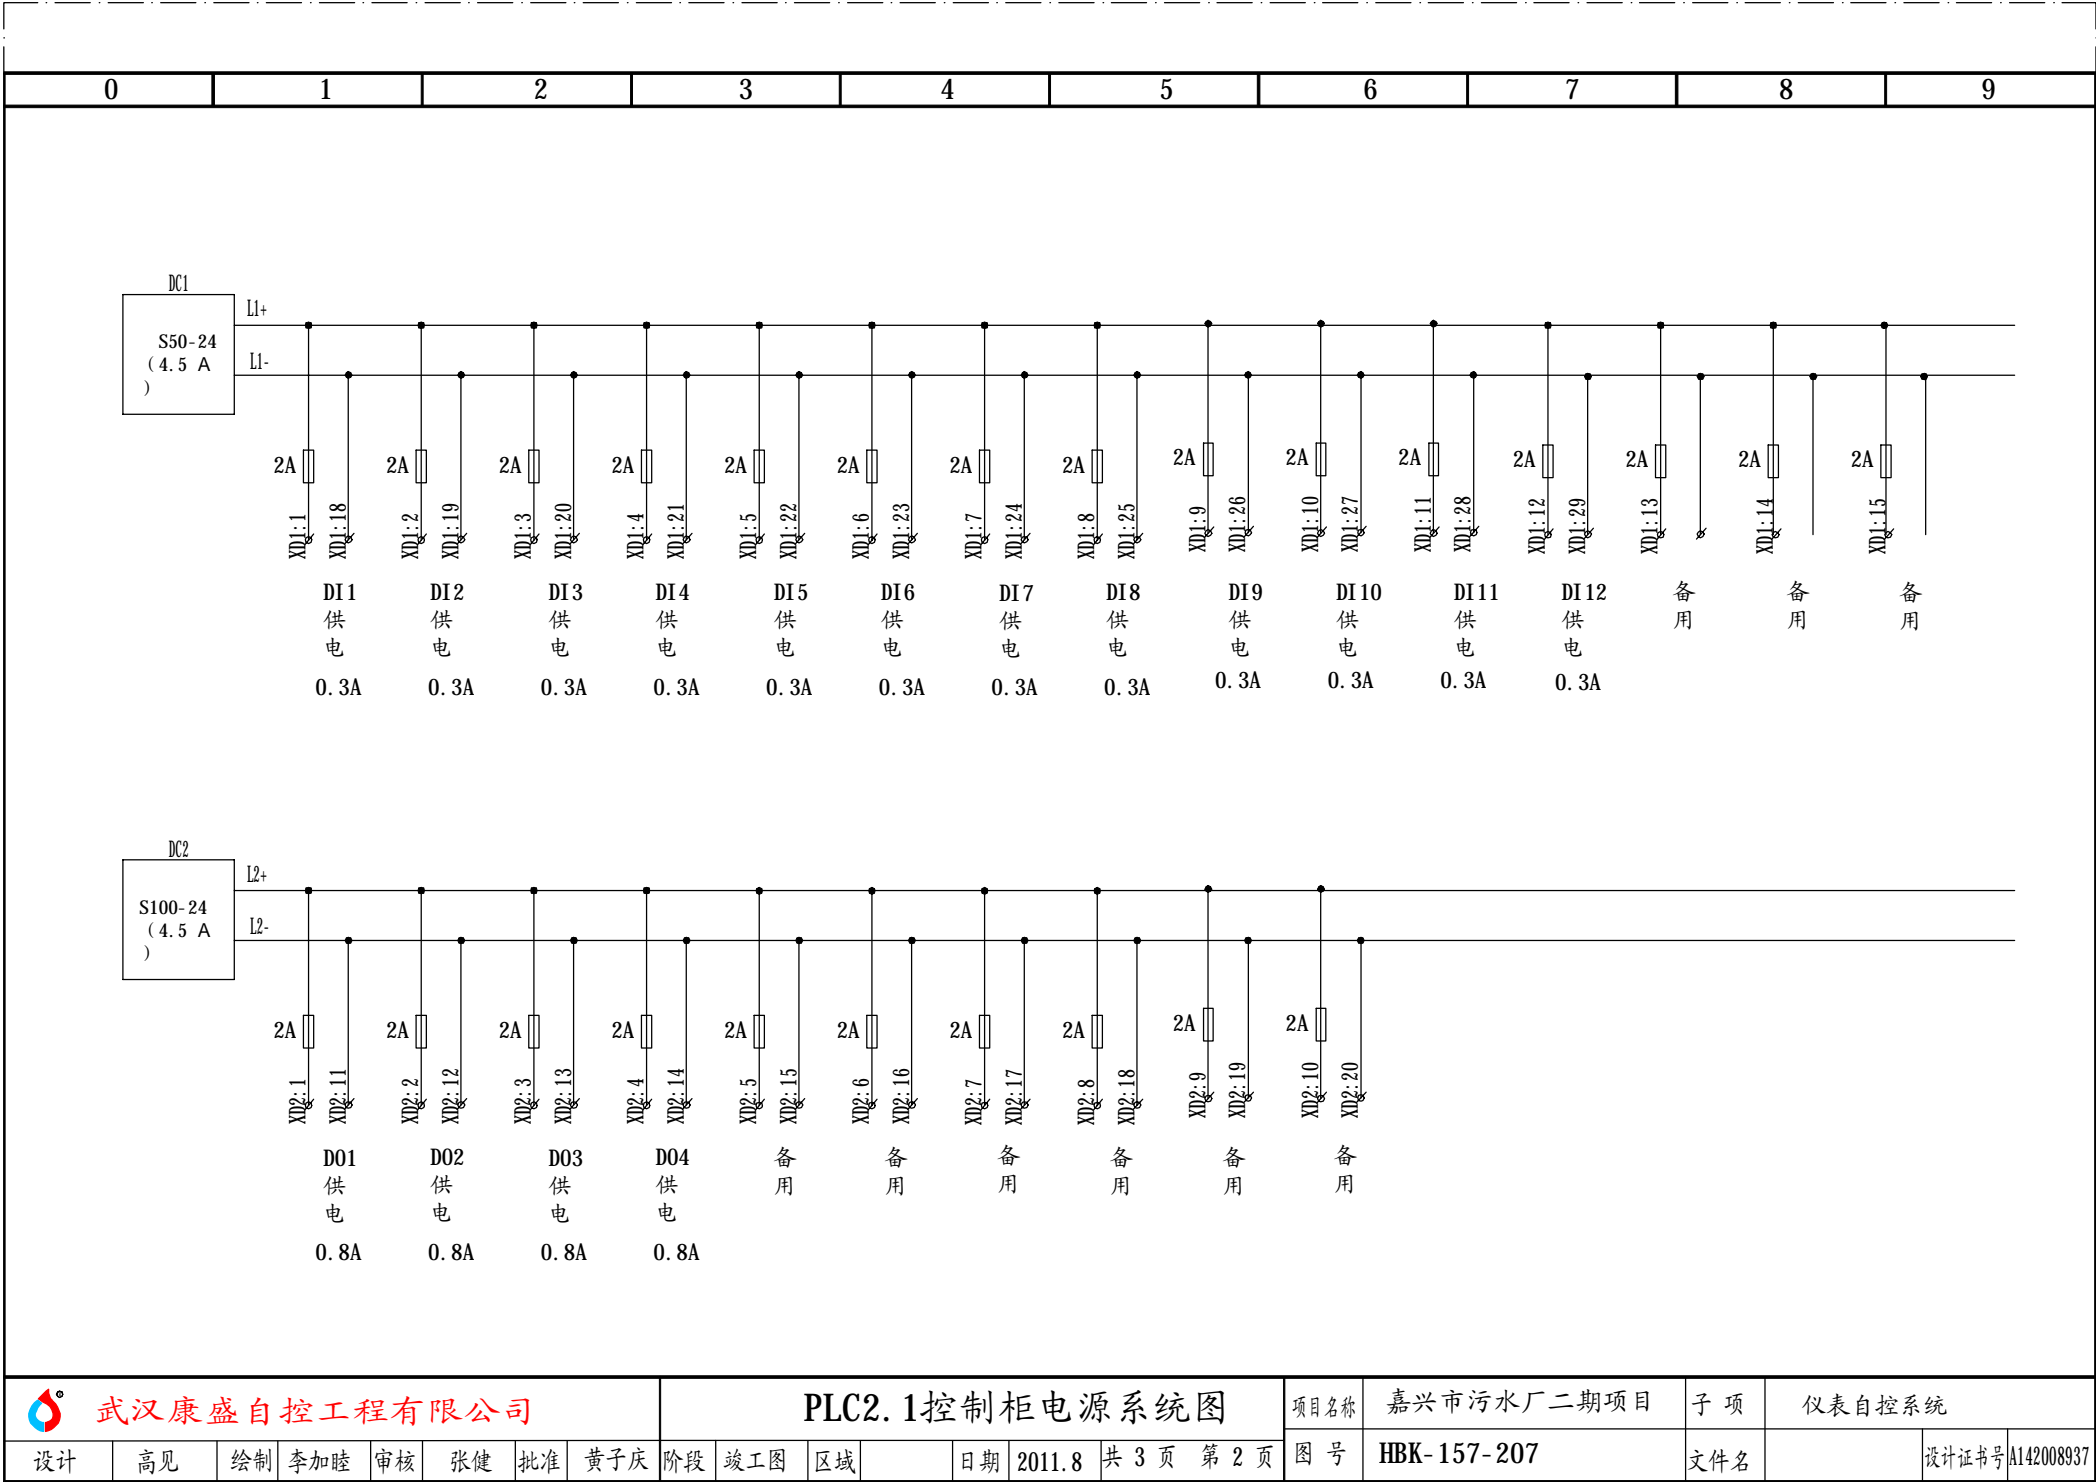

武汉康盛自控工程有限公司

PLC2.1控制柜电源系统图

项目名称 嘉兴市污水厂二期项目

子 项

仪表自控系统

图 号


HBK-157-207

文件名

设计证书号 A142008937

0		1		2		3		4		5		6		7		8		9	


PLC模块		联 线	PLC柜 端子号	外 联 设 备			电 缆			说 明											
地 址	端子号		XDI 1	项目代号	回路号	端子排、号	编号	型号规格	芯号												
IN-0	1		1	06-M/01		X: 19	PLC2- 06M/01-S	KVVP22-450/750 -7*1.5	2	1#生物池1#空气调节阀自动											
IN-1	2		2			: 20(21)				3	1#生物池1#空气调节阀故障										
IN-2	3		3			: 17				4	1#生物池1#空气调节阀全开										
IN-3	4		4			: 18				5	1#生物池1#空气调节阀全关										
IN-4	5		5	06-M/02		X: 19	PLC2- 06M/02-X	KVVP22-450/750 -7*1.5	2	1#生物池2#空气调节阀自动											
IN-5	6		6			: 20(21)				3	1#生物池2#空气调节阀故障										
IN-6	7		7			: 17				4	1#生物池2#空气调节阀全开										
IN-7	8		8			: 18				5	1#生物池2#空气调节阀全关										
IN-8	9		9	06-M/03		X: 19	PLC2- 06M/03-X	KVVP22-450/750 -7*1.5	2	1#生物池3#空气调节阀自动											
IN-9	10		10			: 20(21)				3	1#生物池3#空气调节阀故障										
IN-10	11		11			: 17				4	1#生物池3#空气调节阀全开										
IN-11	12		12			: 18				5	1#生物池3#空气调节阀全关										
IN-12	13		13	06-M/04		X: 19	PLC2- 06M/04-X	KVVP22-450/750 -7*1.5	2	1#生物池4#空气调节阀自动											
IN-13	14		14			: 20(21)				3	1#生物池4#空气调节阀故障										
IN-14	15		15			: 17				4	1#生物池4#空气调节阀全开										
IN-15	16		16			: 18				5	1#生物池4#空气调节阀全关										
GND-0	17																				
GND-0	18																				
IN-16	19		17	06-M/05		X: 19	PLC2- 06M/05-S	KVVP22-450/750 -7*1.5	2	1#生物池5#空气调节阀自动											
IN-17	20		18			: 20(21)				3	1#生物池5#空气调节阀故障										
IN-18	21		19			: 17				4	1#生物池5#空气调节阀全开										
IN-19	22		20			: 18				5	1#生物池5#空气调节阀全关										
IN-20	23		21	06-M/06		X: 19	PLC2- 06M/06-X	KVVP22-450/750 -7*1.5	2	1#生物池2#空气调节阀自动											
IN-21	24		22			: 20(21)				3	1#生物池6#空气调节阀故障										
IN-22	25		23			: 17				4	1#生物池6#空气调节阀全开										
IN-23	26		24			: 18				5	1#生物池6#空气调节阀全关										
IN-24	27		25	06-M/07		X: 19	PLC2- 06M/07-X	KVVP22-450/750 -7*1.5	2	2#生物池1#空气调节阀自动											
IN-25	28		26			: 20(21)				3	2#生物池1#空气调节阀故障										
IN-26	29		27			: 17				4	2#生物池1#空气调节阀全开										
IN-27	30		28			: 18				5	2#生物池1#空气调节阀全关										
IN-28	31		29	06-M/08		X: 19	PLC2- 06M/08-X	KVVP22-450/750 -7*1.5	2	2#生物池2#空气调节阀自动											
IN-29	32		30			: 20(21)				3	2#生物池2#空气调节阀故障										
IN-30	33		31			: 17				4	2#生物池2#空气调节阀全开										
IN-31	34		32			: 18				5	2#生物池2#空气调节阀全关										
GND-1	35									1#24VDC-											
GND-1	36		XDI: 18							1#24VDC-											
			XDI: 1							1#24VDC+											
			33			X: 22	06M/01-X		1	1#生物池1#空气调节阀COM											
			34			X: 22	06M/02-X		1	1#生物池2#空气调节阀COM											
			35			X: 22	06M/03-X		1	1#生物池3#空气调节阀COM											
			36			X: 22	06M/04-X		1	1#生物池4#空气调节阀COM											
			37			X: 22	06M/05-X		1	1#生物池5#空气调节阀COM											
			38			X: 22	06M/06-X		1	1#生物池6#空气调节阀COM											
			39			X: 22	06M/07-X		1	2#生物池1#空气调节阀COM											
			40			X: 22	06M/08-X		1	2#生物池2#空气调节阀COM											
 武汉康盛自控工程有限公司				项目名称		嘉兴市污水厂二期项目		子项		仪表自控系统											
PLC2.1开关量输入接线图(一)				设计		高见		绘制		李加睦		审核		张健		批准		黄子庆			
				阶段		竣工图		区域				日期		2011.8		设计证书号: A142008937					
				图号		HBK-157-208				站号: PLC2.1		机架号: 槽号:		0 1		共 12 页,第 1 页					
模板类型: 1756-IB32																					

PLC模块		联 线	PLC柜 端子号	外 联 设 备			电 缆			说 明
地 址	端子号		XDI2	项目代号	回路号	端子排、号	编号	型号规格	芯号	
IN-0	1		1	06-MW09		X: 19	PLC2-06MW09-X	KVVP22-450/750 -7*1.5	2	2#生物池3#空气调节阀自动
IN-1	2		2			: 20(21)			3	2#生物池3#空气调节阀故障
IN-2	3		3			: 17			4	2#生物池3#空气调节阀全开
IN-3	4		4			: 18			5	2#生物池3#空气调节阀全关
IN-4	5		5	06-MW10		X: 19	PLC2-06MW10-X	KVVP22-450/750 -7*1.5	2	2#生物池4#空气调节阀自动
IN-5	6		6			: 20(21)			3	2#生物池4#空气调节阀故障
IN-6	7		7			: 17			4	2#生物池4#空气调节阀全开
IN-7	8		8			: 18			5	2#生物池4#空气调节阀全关
IN-8	9		9	06-MW11		X: 19	PLC2-06MW11-X	KVVP22-450/750 -7*1.5	2	2#生物池5#空气调节阀自动
IN-9	10		10			: 20(21)			3	2#生物池5#空气调节阀故障
IN-10	11		11			: 17			4	2#生物池5#空气调节阀全开
IN-11	12		12			: 18			5	2#生物池5#空气调节阀全关
IN-12	13		13	06-MW12		X: 19	PLC2-06MW12-X	KVVP22-450/750 -7*1.5	2	2#生物池6#空气调节阀自动
IN-13	14		14			: 20(21)			3	2#生物池6#空气调节阀故障
IN-14	15		15			: 17			4	2#生物池6#空气调节阀全开
IN-15	16		16			: 18			5	2#生物池6#空气调节阀全关
GND-0	17									
GND-0	18									
IN-16	19		17	06-GV01		X: 6	PLC2-06GV01-S	KVVP22-450/750 -7*1.5	2	1#生物池超越电动闸门自动
IN-17	20		18			: 16(17)			3	1#生物池超越电动闸门故障
IN-18	21		19			: 13			4	1#生物池超越电动闸门全开
IN-19	22		20			: 14			5	1#生物池超越电动闸门全关
IN-20	23		21	06-GV02		X: 6	PLC2-06GV02-S	KVVP22-450/750 -7*1.5	2	1#生物池回流1#闸门自动
IN-21	24		22			: 16(17)			3	1#生物池回流1#闸门故障
IN-22	25		23			: 13			4	1#生物池回流1#闸门全开
IN-23	26		24			: 14			5	1#生物池回流1#闸门全关
IN-24	27		25	06-GV03		X: 6	PLC2-06GV03-S	KVVP22-450/750 -7*1.5	2	1#生物池回流2#闸门自动
IN-25	28		26			: 16(17)			3	1#生物池回流2#闸门故障
IN-26	29		27			: 13			4	1#生物池回流2#闸门全开
IN-27	30		28			: 14			5	1#生物池回流2#闸门全关
IN-28	31		29	06-GV04		X: 6	PLC2-06GV04-S	KVVP22-450/750 -7*1.5	2	2#生物池超越电动闸门自动
IN-29	32		30			: 16(17)			3	2#生物池超越电动闸门故障
IN-30	33		31			: 13			4	2#生物池超越电动闸门全开
IN-31	34		32			: 14			5	2#生物池超越电动闸门全关
GND-1	35									1#24VDC-
GND-1	36									1#24VDC-
			XDI1: 19							1#24VDC+
			XDI1: 2							
			33			X: 22	06MW09-X		1	2#生物池3#空气调节阀COM
			34			X: 22	06MW10-X		1	2#生物池4#空气调节阀COM
			35			X: 22	06MW11-X		1	2#生物池5#空气调节阀COM
			36			X: 22	06MW12-X		1	2#生物池6#空气调节阀COM
			37			X: 4(12, 15)	06GV01-X		1	1#生物池超越电动闸门COM
			38			X: 4(12, 15)	06GV02-X		1	1#生物池回流1#闸门COM
			39			X: 4(12, 15)	06GV03-X		1	1#生物池回流2#闸门COM
			40			X: 4(12, 15)	06GV04-X		1	2#生物池超越电动闸门COM
 武汉康盛自控工程有限公司				项目名称		嘉兴市污水厂二期项目		子 项	仪表自控系统	
PLC2.1开关量输入接线图(二)				设计	高 见		绘制	李加睦	审核	张 健
				阶段	竣工图		区域		日期	2011.8
				图号	HBK-157-208		站号: PLC2.1	机架号: 槽号:	0 2	设计证书号: A142008937
模板类型: 1756-IB32										共 12 页,第 2 页

PLC模块		联 线	PLC柜 端子号	外 联 设 备			电 缆			说 明			
地 址	端子号		XDI3	项目代号	回路号	端子排、号	编号	型号规格	芯号				
IN-0	1		1	06-GV05		X: 6	PLC2- 06GV05-S	KVVP22-450/750 -7*1.5	2	2#生物池回流1#闸门自动			
IN-1	2		2			: 16(17)			3	2#生物池回流1#闸门故障			
IN-2	3		3			: 13			4	2#生物池回流1#闸门全开			
IN-3	4		4			: 14			5	2#生物池回流1#闸门全关			
IN-4	5		5	06-GV06		X: 6	PLC2- 06GV06-S	KVVP22-450/750 -7*1.5	2	2#生物池回流2#闸门自动			
IN-5	6		6			: 16(17)			3	2#生物池回流2#闸门故障			
IN-6	7		7			: 13			4	2#生物池回流2#闸门全开			
IN-7	8		8			: 14			5	2#生物池回流2#闸门全关			
IN-8	9		9	06-MX01		X: 22	PLC2- 06MX01-S	KVVP22-450/750 -7*1.5	2	1#生物池1#搅拌器运行			
IN-9	10		10			: 23			3	1#生物池1#搅拌器故障			
IN-10	11		11			: 24			4	1#生物池1#搅拌器自动			
IN-11	12		12	06-MX02		X: 22	PLC2- 06MX02-S	KVVP22-450/750 -7*1.5	2	1#生物池2#搅拌器运行			
IN-12	13		13			: 23			3	1#生物池2#搅拌器故障			
IN-13	14		14			: 24			4	1#生物池2#搅拌器自动			
IN-14	15		15	06-MX03		X: 22	PLC2- 06MX03-S	KVVP22-450/750 -7*1.5	2	1#生物池3#搅拌器运行			
IN-15	16		16			: 23			3	1#生物池3#搅拌器故障			
GND-0	17												
GND-0	18												
IN-16	19		17	06-MX04		: 24	PLC2- 06MX04-S	KVVP22-450/750 -7*1.5	4	1#生物池3#搅拌器自动			
IN-17	20		18			X: 22			2	1#生物池4#搅拌器运行			
IN-18	21		19			: 23			3	1#生物池4#搅拌器故障			
IN-19	22		20			: 24			4	1#生物池4#搅拌器自动			
IN-20	23		21	06-MX05		X: 22	PLC2- 06MX05-S	KVVP22-450/750 -7*1.5	2	1#生物池5#搅拌器运行			
IN-21	24		22			: 23			3	1#生物池5#搅拌器故障			
IN-22	25		23			: 24			4	1#生物池5#搅拌器自动			
IN-23	26		24	06-MX06		X: 22	PLC2- 06MX06-S	KVVP22-450/750 -7*1.5	2	1#生物池6#搅拌器运行			
IN-24	27		25			: 23			3	1#生物池6#搅拌器故障			
IN-25	28		26			: 24			4	1#生物池6#搅拌器自动			
IN-26	29		27	06-MX07		X: 22	PLC2- 06MX07-S	KVVP22-450/750 -7*1.5	2	1#生物池7#搅拌器运行			
IN-27	30		28			: 23			3	1#生物池7#搅拌器故障			
IN-28	31		29			: 24			4	1#生物池7#搅拌器自动			
IN-29	32		30	06-MX08		X: 22	PLC2- 06MX08-S	KVVP22-450/750 -7*1.5	2	1#生物池8#搅拌器运行			
IN-30	33		31			: 23			3	1#生物池8#搅拌器故障			
IN-31	34		32			: 24			4	1#生物池8#搅拌器自动			
GND-1	35									1#24VDC-			
GND-1	36									1#24VDC-			
			XD1: 20							1#24VDC+			
			XD1: 3										
			33			X: 4(12, 15)	06GV05-S		1	2#生物池回流1#闸门COM			
			34			X: 4(12, 15)	06GV06-S		1	2#生物池回流2#闸门COM			
			35			X: 21	06MX01-S		1	1#生物池1#搅拌器COM			
			36			X: 21	06MX02-S		1	1#生物池2#搅拌器COM			
			37			X: 21	06MX03-S		1	1#生物池3搅拌器COM			
			38			X: 21	06MX04-S		1	1#生物池4#搅拌器COM			
			39			X: 21	06MX05/6-S		1	1#生物池5/6#搅拌器COM			
			40			X: 21	06MX07/8-S		1	1#生物池7/8#搅拌器COM			
 武汉康盛自控工程有限公司				项目名称		嘉兴市污水厂二期项目		子 项	仪表自控系统				
PLC2.1开关量输入接线图(三)				设计	高见		绘制	李加睦	审核	张健	批准	黄子庆	
				阶段	竣工图		区域		日期	2011.8		设计证书号: A142008937	
				图号	HBK-157-208		站号: PLC2.1	机架号: 槽号:	0 3		共 12 页,第 3 页		
模板类型: 1756-IB32													

PLC模块		联线	PLC柜端子号	外 联 设 备			电 缆			说 明	
地 址	端子号		XDI 4	项目代号	回路号	端子排、号	编号	型号规格	芯号		
IN-0	1		1	06-MK09		X: 22	PLC2-06MK09-S	KVVP22-450/750-7*1.5	2	1#生物池9#搅拌器运行	
IN-1	2		2			: 23				3	1#生物池9#搅拌器故障
IN-2	3		3			: 24				4	1#生物池9#搅拌器自动
IN-3	4		4	06-MK10		X: 22	PLC2-06MK10-S	KVVP22-450/750-7*1.5	2	1#生物池10#搅拌器运行	
IN-4	5		5			: 23				3	1#生物池10#搅拌器故障
IN-5	6		6			: 24				4	1#生物池10#搅拌器自动
IN-6	7		7	06-MK11		X: 22	PLC2-06MK11-S	KVVP22-450/750-7*1.5	2	1#生物池11#搅拌器运行	
IN-7	8		8			: 23				3	1#生物池11#搅拌器故障
IN-8	9		9			: 24				4	1#生物池11#搅拌器自动
IN-9	10		10	06-MK12		X: 22	PLC2-06MK12-S	KVVP22-450/750-7*1.5	2	1#生物池12#搅拌器运行	
IN-10	11		11			: 23				3	1#生物池12#搅拌器故障
IN-11	12		12			: 24				4	1#生物池12#搅拌器自动
IN-12	13		13	06-MK13		X: 22	PLC2-06MK13-S	KVVP22-450/750-7*1.5	2	1#生物池13#搅拌器运行	
IN-13	14		14			: 23				3	1#生物池13#搅拌器故障
IN-14	15		15			: 24				4	1#生物池13#搅拌器自动
IN-15	16		16							备用	
GND-0	17										
GND-0	18										
IN-16	19		17	06-MK14		X: 22	PLC2-06MK14-S	KVVP22-450/750-7*1.5	2	1#生物池14#搅拌器运行	
IN-17	20		18			: 23				3	1#生物池14#搅拌器故障
IN-18	21		19			: 24				4	1#生物池14#搅拌器自动
IN-19	22		20	06-MK15		X: 22	PLC2-06MK15-S	KVVP22-450/750-7*1.5	2	1#生物池15#搅拌器运行	
IN-20	23		21			: 23				3	1#生物池15#搅拌器故障
IN-21	24		22			: 24				4	1#生物池15#搅拌器自动
IN-22	25		23	06-MK16		X: 22	PLC2-06MK16-S	KVVP22-450/750-7*1.5	2	1#生物池16#搅拌器运行	
IN-23	26		24			: 23				3	1#生物池16#搅拌器故障
IN-24	27		25			: 24				4	1#生物池16#搅拌器自动
IN-25	28		26	06-MK17		X: 22	PLC2-06MK17-S	KVVP22-450/750-7*1.5	2	1#生物池17#搅拌器运行	
IN-26	29		27			: 23				3	1#生物池17#搅拌器故障
IN-27	30		28			: 24				4	1#生物池17#搅拌器自动
IN-28	31		29	06-MK18		X: 22	PLC2-06MK18-S	KVVP22-450/750-7*1.5	2	1#生物池18#搅拌器运行	
IN-29	32		30			: 23				3	1#生物池18#搅拌器故障
IN-30	33		31			: 24				4	1#生物池18#搅拌器自动
IN-31	34		32							备用	
GND-1	35									1#24VDC-	
GND-1	36									1#24VDC-	
										1#24VDC+	
			XD1: 4								
			33			X: 21	06MK09-S		1	1#生物池9#搅拌器COM	
			34			X: 21	06MK10-S		1	1#生物池10#搅拌器COM	
			35			X: 21	06MK11-S		1	1#生物池11#搅拌器COM	
			36			X: 21	06MK12-S		1	1#生物池12#搅拌器COM	
			37			X: 21	06MK13-S		1	1#生物池13#搅拌器COM	
			38			X: 21	06MK14-S		1	1#生物池14#搅拌器COM	
			39			X: 21	06MK15/16-S		1	1#生物池15/16#搅拌器COM	
			40			X: 21	06MK17/18-S		1	1#生物池17/18#搅拌器COM	


 武汉康盛自控工程有限公司	项目名称		嘉兴市污水厂二期项目		子 项	仪表自控系统			
	设计	高 见	绘制	李加睦	审核	张健	批准	黄子庆	
	阶段	竣工图	区域		日期	2011.8	设计证书号: A142008937		
	模板类型: 1756-IB32		图号	HBK-157-208		站号: PLC2.1	机架号: 0 槽号: 4	共 12 页,第 4 页	

PLC模块		联 线	PLC柜 端子号	外 联 设 备			电 缆			说 明		
地 址	端子号		XDI5	项目代号	回路号	端子排、号	编号	型号规格	芯号			
IN-0	1		1	06-MK19		X: 22	PLC2- 06MK19-S	KVVP22-450/750 -7*1.5	2	1#生物池19#搅拌机运行		
IN-1	2		2			: 23			3	1#生物池19#搅拌机故障		
IN-2	3		3			: 24			4	1#生物池19#搅拌机自动		
IN-3	4		4	06-MK20		X: 22	PLC2- 06MK20-S	KVVP22-450/750 -7*1.5	2	1#生物池20#搅拌机运行		
IN-4	5		5			: 23			3	1#生物池20#搅拌机故障		
IN-5	6		6			: 24			4	1#生物池20#搅拌机自动		
IN-6	7		7	06-MK21		X: 22	PLC2- 06MK21-S	KVVP22-450/750 -7*1.5	2	2#生物池1#搅拌机运行		
IN-7	8		8			: 23			3	2#生物池1#搅拌机故障		
IN-8	9		9			: 24			4	2#生物池1#搅拌机自动		
IN-9	10		10	06-MK22		X: 22	PLC2- 06MK22-S	KVVP22-450/750 -7*1.5	2	2#生物池2#搅拌机运行		
IN-10	11		11			: 23			3	2#生物池2#搅拌机故障		
IN-11	12		12			: 24			4	2#生物池2#搅拌机自动		
IN-12	13		13	06-MK23		X: 22	PLC2- 06MK23-S	KVVP22-450/750 -7*1.5	2	2#生物池3#搅拌机运行		
IN-13	14		14			: 23			3	2#生物池3#搅拌机故障		
IN-14	15		15			: 24			4	2#生物池3#搅拌机自动		
IN-15	16		16							备用		
GND-0	17											
GND-0	18											
IN-16	19		17	06-MK24		X: 22	PLC2- 06MK24-S	KVVP22-450/750 -7*1.5	2	2#生物池4#搅拌机运行		
IN-17	20		18			: 23			3	2#生物池4#搅拌机故障		
IN-18	21		19			: 24			4	2#生物池4#搅拌机自动		
IN-19	22		20	06-MK25		X: 22	PLC2- 06MK25-S	KVVP22-450/750 -7*1.5	2	2#生物池5#搅拌机运行		
IN-20	23		21			: 23			3	2#生物池5#搅拌机故障		
IN-21	24		22			: 24			4	2#生物池5#搅拌机自动		
IN-22	25		23	06-MK26		X: 22	PLC2- 06MK26-S	KVVP22-450/750 -7*1.5	2	2#生物池6#搅拌机运行		
IN-23	26		24			: 23			3	2#生物池6#搅拌机故障		
IN-24	27		25			: 24			4	2#生物池6#搅拌机自动		
IN-25	28		26	06-MK27		X: 22	PLC2- 06MK27-S	KVVP22-450/750 -7*1.5	2	2#生物池7#搅拌机运行		
IN-26	29		27			: 23			3	2#生物池7#搅拌机故障		
IN-27	30		28			: 24			4	2#生物池7#搅拌机自动		
IN-28	31		29	06-MK18		X: 22	PLC2- 06MK28-S	KVVP22-450/750 -7*1.5	2	2#生物池8#搅拌机运行		
IN-29	32		30			: 23			3	2#生物池8#搅拌机故障		
IN-30	33		31			: 24			4	2#生物池8#搅拌机自动		
IN-31	34		32							备用		
GND-1	35									1#24VDC-		
GND-1	36									1#24VDC-		
			XDI: 22							1#24VDC+		
			XDI: 5									
			33			X: 21	06MK19-S		1	1#生物池19#搅拌机COM		
			34			X: 21	06MK20-S		1	1#生物池20#搅拌机COM		
			35			X: 21	06MK21-S		1	2#生物池1#搅拌机COM		
			36			X: 21	06MK22-S		1	2#生物池2#搅拌机COM		
			37			X: 21	06MK23-S		1	2#生物池3#搅拌机COM		
			38			X: 21	06MK24-S		1	2#生物池4#搅拌机COM		
			39			X: 21	06MK25/26-S		1	2#生物池5/6#搅拌机COM		
			40			X: 21	06MK27/28-S		1	2#生物池7/8#搅拌机COM		
 武汉康盛自控工程有限公司				项目名称		嘉兴市污水厂二期项目		子 项		仪表自控系统		
PLC2.1开关量输入接线图(五)				设计	高见		绘制	李加睦	审核	张健	批准 黄子庆	
				阶段	竣工图		区域		日期	2011.8	设计证书号: A142008937	
				图号	HBK-157-208		站号: PLC2.1	机架号: 槽号:	0 5	共 12 页,第 5 页		
模板类型: 1756-IB32												


PLC模块		联 线	PLC柜 端子号	外 联 设 备			电 缆			说 明	
地 址	端子号		XDI 6	项目代号	回路号	端子排、号	编号	型号规格	芯号		
IN-0	1		1	06-MK29		X: 22	PLC2-06MK29-S	KVVP22-450/750 -7*1.5	2	2#生物池9#搅拌器运行	
IN-1	2		2			: 23				3	2#生物池9#搅拌器故障
IN-2	3		3			: 24				4	2#生物池9#搅拌器自动
IN-3	4		4	06-MK30		X: 22	PLC2-06MK30-S	KVVP22-450/750 -7*1.5	2	2#生物池10#搅拌器运行	
IN-4	5		5			: 23				3	2#生物池10#搅拌器故障
IN-5	6		6			: 24				4	2#生物池10#搅拌器自动
IN-6	7		7	06-MK31		X: 22	PLC2-06MK31-S	KVVP22-450/750 -7*1.5	2	2#生物池11#搅拌器运行	
IN-7	8		8			: 23				3	2#生物池11#搅拌器故障
IN-8	9		9			: 24				4	2#生物池11#搅拌器自动
IN-9	10		10	06-MK32		X: 22	PLC2-06MK32-S	KVVP22-450/750 -7*1.5	2	2#生物池12#搅拌器运行	
IN-10	11		11			: 23				3	2#生物池12#搅拌器故障
IN-11	12		12			: 24				4	2#生物池12#搅拌器自动
IN-12	13		13	06-MK33		X: 22	PLC2-06MK33-S	KVVP22-450/750 -7*1.5	2	2#生物池13#搅拌器运行	
IN-13	14		14			: 23				3	2#生物池13#搅拌器故障
IN-14	15		15			: 24				4	2#生物池13#搅拌器自动
IN-15	16		16							备用	
GND-0	17										
GND-0	18										
IN-16	19		17	06-MK34		X: 22	PLC2-06MK34-S	KVVP22-450/750 -7*1.5	2	2#生物池14#搅拌器运行	
IN-17	20		18			: 23				3	2#生物池14#搅拌器故障
IN-18	21		19			: 24				4	2#生物池14#搅拌器自动
IN-19	22		20	06-MK35		X: 22	PLC2-06MK35-S	KVVP22-450/750 -7*1.5	2	2#生物池15#搅拌器运行	
IN-20	23		21			: 23				3	2#生物池15#搅拌器故障
IN-21	24		22			: 24				4	2#生物池15#搅拌器自动
IN-22	25		23	06-MK36		X: 22	PLC2-06MK36-S	KVVP22-450/750 -7*1.5	2	2#生物池16#搅拌器运行	
IN-23	26		24			: 23				3	2#生物池16#搅拌器故障
IN-24	27		25			: 24				4	2#生物池16#搅拌器自动
IN-25	28		26	06-MK37		X: 22	PLC2-06MK37-S	KVVP22-450/750 -7*1.5	2	2#生物池17#搅拌器运行	
IN-26	29		27			: 23				3	2#生物池17#搅拌器故障
IN-27	30		28			: 24				4	2#生物池17#搅拌器自动
IN-28	31		29	06-MK38		X: 22	PLC2-06MK38-S	KVVP22-450/750 -7*1.5	2	2#生物池18#搅拌器运行	
IN-29	32		30			: 23				3	2#生物池18#搅拌器故障
IN-30	33		31			: 24				4	2#生物池18#搅拌器自动
IN-31	34		32							备用	
GND-1	35									1#24VDC-	
GND-1	36									1#24VDC-	
										1#24VDC+	
			XD1: 6								
			33			X: 21	06MK29-S		1	2#生物池9#搅拌器COM	
			34			X: 21	06MK30-S		1	2#生物池10#搅拌器COM	
			35			X: 21	06MK31-S		1	2#生物池11#搅拌器COM	
			36			X: 21	06MK32-S		1	2#生物池12#搅拌器COM	
			37			X: 21	06MK33-S		1	2#生物池13#搅拌器COM	
			38			X: 21	06MK34-S		1	2#生物池14#搅拌器COM	
			39			X: 21	06MK35/36-S		1	2#生物池15/16#搅拌器COM	
			40			X: 21	06MK37/38-S		1	2#生物池17/18#搅拌器COM	

 武汉康盛自控工程有限公司	项目名称		嘉兴市污水厂二期项目		子 项	仪表自控系统			
	设计	高 见	绘制	李加睦	审核	张健	批准	黄子庆	
	阶段	竣工图	区域		日期	2011.8	设计证书号: A142008937		
	模板类型: 1756-IB32		图号	HBK-157-208		站号: PLC2.1	机架号: 槽号:	0 6	共 12 页,第 6 页

PLC模块		联 线	PLC柜 端子号	外 联 设 备			电 缆			说 明	
地 址	端子号		XDI 7	项目代号	回路号	端子排、号	编号	型号规格	芯号		
IN-0	1		1	06-MK39		X: 22	PLC2- 06MK39-S	KVVP22-450/750 -7*1.5	2	2#生物池19#搅拌器运行	
IN-1	2		2			: 23				3	2#生物池19#搅拌器故障
IN-2	3		3			: 24				4	2#生物池19#搅拌器自动
IN-3	4		4	06-MK40		X: 22	PLC2- 06MK40-S	KVVP22-450/750 -7*1.5	2	2#生物池20#搅拌器运行	
IN-4	5		5			: 23				3	2#生物池20#搅拌器故障
IN-5	6		6			: 24				4	2#生物池20#搅拌器自动
IN-6	7		7	06-PN01		X: 22	PLC2- 06PN01-S	KVVP22-450/750 -7*1.5	2	1#生物池1#内回流泵运行	
IN-7	8		8			: 23				3	1#生物池1#内回流泵故障
IN-8	9		9			: 24				4	1#生物池1#内回流泵自动
IN-9	10		10	06-PN02		X: 22	PLC2- 06PN02-S	KVVP22-450/750 -7*1.5	2	1#生物池2#内回流泵运行	
IN-10	11		11			: 23				3	1#生物池2#内回流泵故障
IN-11	12		12			: 24				4	1#生物池2#内回流泵自动
IN-12	13		13	06-PN03		X: 22	PLC2- 06PN03-S	KVVP22-450/750 -7*1.5	2	1#生物池3#内回流泵运行	
IN-13	14		14			: 23				3	1#生物池3#内回流泵故障
IN-14	15		15			: 24				4	1#生物池3#内回流泵自动
IN-15	16		16								备用
GND-0	17										
GND-0	18										
IN-16	19		17	06-PN04		X: 22	PLC2- 06PN04-S	KVVP22-450/750 -7*1.5	2	1#生物池4#内回流泵运行	
IN-17	20		18			: 23				3	1#生物池4#内回流泵故障
IN-18	21		19			: 24				4	1#生物池4#内回流泵自动
IN-19	22		20	06-PN05		X: 22	PLC2- 06PN05-S	KVVP22-450/750 -7*1.5	2	1#生物池5#内回流泵运行	
IN-20	23		21			: 23				3	1#生物池5#内回流泵故障
IN-21	24		22			: 24				4	1#生物池5#内回流泵自动
IN-22	25		23	06-PN06		X: 22	PLC2- 06PN06-S	KVVP22-450/750 -7*1.5	2	1#生物池6#内回流泵运行	
IN-23	26		24			: 23				3	1#生物池6#内回流泵故障
IN-24	27		25			: 24				4	1#生物池6#内回流泵自动
IN-25	28		26	06-PN07		X: 22	PLC2- 06PN07-S	KVVP22-450/750 -7*1.5	2	2#生物池1#内回流泵运行	
IN-26	29		27			: 23				3	2#生物池1#内回流泵故障
IN-27	30		28			: 24				4	2#生物池1#内回流泵自动
IN-28	31		29	06-PN08		X: 22	PLC2- 06PN08-S	KVVP22-450/750 -7*1.5	2	2#生物池2#内回流泵运行	
IN-29	32		30			: 23				3	2#生物池2#内回流泵故障
IN-30	33		31			: 24				4	2#生物池2#内回流泵自动
IN-31	34		32								备用
GND-1	35									1#24VDC-	
GND-1	36		XD1: 24							1#24VDC-	
			XD1: 7							1#24VDC+	
			33			X: 21	06MK39-S		1	2#生物池19#搅拌器COM	
			34			X: 21	06MK40-S		1	2#生物池20#搅拌器COM	
			35			X: 21	06PN01-S		1	1#生物池1#内回流泵COM	
			36			X: 21	06PN02-S		1	1#生物池2#内回流泵COM	
			37			X: 21	06PN03-S		1	1#生物池3#内回流泵COM	
			38			X: 21	06PN04-S		1	1#生物池4#内回流泵COM	
			39			X: 21	06PN05/6-S		1	1#生物池5/6#内回流泵COM	
			40			X: 21	06PN07/8-S		1	2#生物池1/2#内回流泵COM	

 武汉康盛自控工程有限公司	项目名称		嘉兴市污水厂二期项目		子 项	仪表自控系统			
	设计	高见	绘制	李加睦	审核	张健	批准	黄子庆	
	阶段	竣工图	区域		日期	2011.8	设计证书号: A142008937		
	模板类型: 1756-IB32		图号	HBK-157-208		站号: PLC2.1	机架号: 槽号:	0 7	

共 12 页,第 7 页

PLC模块		联 线	PLC柜 端子号	外 联 设 备			电 缆			说 明			
地 址	端子号		XDI8	项目代号	回路号	端子排、号	编号	型号规格	芯号				
IN-0	1		1	06-PN09		X: 22	PLC2- 06PN09-S	KVVP22-450/750 -7*1.5	2	2#生物池3#内回流泵运行			
IN-1	2		2			: 23			3	2#生物池3#内回流泵故障			
IN-2	3		3			: 24			4	2#生物池3#内回流泵自动			
IN-3	4		4	06-PN10		X: 22	PLC2- 06PN10-S	KVVP22-450/750 -7*1.5	2	2#生物池4#内回流泵运行			
IN-4	5		5			: 23			3	2#生物池4#内回流泵故障			
IN-5	6		6			: 24			4	2#生物池4#内回流泵自动			
IN-6	7		7	06-PN11		X: 22	PLC2- 06PN11-S	KVVP22-450/750 -7*1.5	2	2#生物池5#内回流泵运行			
IN-7	8		8			: 23			3	2#生物池5#内回流泵故障			
IN-8	9		9			: 24			4	2#生物池5#内回流泵自动			
IN-9	10		10	06-PN12		X: 22	PLC2- 06PN12-S	KVVP22-450/750 -7*1.5	2	2#生物池6#内回流泵运行			
IN-10	11		11			: 23			3	2#生物池6#内回流泵故障			
IN-11	12		12			: 24			4	2#生物池6#内回流泵自动			
IN-12	13		13	06-PH01		X: 22	PLC2- 06PH01-S	KVVP22-450/750 -7*1.5	2	1#生物池1#回流泵运行			
IN-13	14		14			: 23			3	1#生物池1#回流泵故障			
IN-14	15		15			: 24			4	1#生物池1#回流泵自动			
IN-15	16		16							备用			
GND-0	17												
GND-0	18												
IN-16	19		17	06-PH02		X: 22	PLC2- 06PH02-S	KVVP22-450/750 -7*1.5	2	1#生物池2#回流泵运行			
IN-17	20		18			: 23			3	1#生物池2#回流泵故障			
IN-18	21		19			: 24			4	1#生物池2#回流泵自动			
IN-19	22		20	06-PH03		X: 22	PLC2- 06PH03-S	KVVP22-450/750 -7*1.5	2	1#生物池3#回流泵运行			
IN-20	23		21			: 23			3	1#生物池3#回流泵故障			
IN-21	24		22			: 24			4	1#生物池3#回流泵自动			
IN-22	25		23	06-PH04		X: 22	PLC2- 06PH04-S	KVVP22-450/750 -7*1.5	2	1#生物池4#回流泵运行			
IN-23	26		24			: 23			3	1#生物池4#回流泵故障			
IN-24	27		25			: 24			4	1#生物池4#回流泵自动			
IN-25	28		26	06-PH05		X: 22	PLC2- 06PH05-S	KVVP22-450/750 -7*1.5	2	1#生物池5#回流泵运行			
IN-26	29		27			: 23			3	1#生物池5#回流泵故障			
IN-27	30		28			: 24			4	1#生物池5#回流泵自动			
IN-28	31		29	06-PH06		X: 22	PLC2- 06PH06-S	KVVP22-450/750 -7*1.5	2	2#生物池1#回流泵运行			
IN-29	32		30			: 23			3	2#生物池1#回流泵故障			
IN-30	33		31			: 24			4	2#生物池1#回流泵自动			
IN-31	34		32							备用			
GND-1	35									1#24VDC-			
GND-1	36									1#24VDC-			
			XD1: 25							1#24VDC+			
			XD1: 8										
			33			X: 21	06PN09-S		1	2#生物池3#内回流泵COM			
			34			X: 21	06PN10-S		1	2#生物池4#内回流泵COM			
			35			X: 21	06PN11-S		1	2#生物池5#内回流泵COM			
			36			X: 21	06PN12-S		1	2#生物池6#内回流泵COM			
			37			X: 21	06PH01/2-S		1	1#生物池1/2#回流泵COM			
			38			X: 21	06PH03/4-S		1	1#生物池3/4#回流泵COM			
			39			X: 21	06PH05-S		1	1#生物池5#回流泵COM			
			40			X: 21	06PH06-S		1	2#生物池1#回流泵COM			
 武汉康盛自控工程有限公司				项目名称		嘉兴市污水厂二期项目		子 项	仪表自控系统				
PLC2.1开关量输入接线图(八)				设计	高见		绘制	李加睦	审核	张健	批准	黄子庆	
				阶段	竣工图		区域		日期	2011.8		设计证书号: A142008937	
				图号	HBK-157-208		站号: PLC2.1	机架号: 槽号:	0 8		共 12 页,第 8 页		
模板类型: 1756-IB32													


PLC模块		联 线	PLC柜 端子号	外 联 设 备			电 缆			说 明	
地 址	端子号		XDI9	项目代号	回路号	端子排、号	编号	型号规格	芯号		
IN-0	1		1	06-PH07		X: 22	PLC2- 06PH07-S	KVVP22-450/750 -7*1.5	2	2#生物池2#回流泵运行	
IN-1	2		2			: 23				3	2#生物池2#回流泵故障
IN-2	3		3			: 24				4	2#生物池2#回流泵自动
IN-3	4		4	06-PH08		X: 22	PLC2- 06PH08-S	KVVP22-450/750 -7*1.5	2	2#生物池3#回流泵运行	
IN-4	5		5			: 23				3	2#生物池3#回流泵故障
IN-5	6		6			: 24				4	2#生物池3#回流泵自动
IN-6	7		7	06-PH09		X: 22	PLC2- 06PH09-S	KVVP22-450/750 -7*1.5	2	2#生物池4#回流泵运行	
IN-7	8		8			: 23				3	2#生物池4#回流泵故障
IN-8	9		9			: 24				4	2#生物池4#回流泵自动
IN-9	10		10	06-PH10		X: 22	PLC2- 06PH10-S	KVVP22-450/750 -7*1.5	2	2#生物池5#回流泵运行	
IN-10	11		11			: 23				3	2#生物池5#回流泵故障
IN-11	12		12			: 24				4	2#生物池5#回流泵自动
IN-12	13		13	06-PS01		X: 22	PLC2- 06PS01-S	KVVP22-450/750 -7*1.5	2	1#生物池1#剩余泵运行	
IN-13	14		14			: 23				3	1#生物池1#剩余泵故障
IN-14	15		15			: 24				4	1#生物池1#剩余泵自动
IN-15	16		16							备用	
GND-0	17										
GND-0	18										
IN-16	19		17	06-PS02		X: 22	PLC2- 06PS02-S	KVVP22-450/750 -7*1.5	2	1#生物池2#剩余泵运行	
IN-17	20		18			: 23				3	1#生物池2#剩余泵故障
IN-18	21		19			: 24				4	1#生物池2#剩余泵自动
IN-19	22		20	06-PS03		X: 22	PLC2- 06PS03-S	KVVP22-450/750 -7*1.5	2	1#生物池3#剩余泵运行	
IN-20	23		21			: 23				3	1#生物池3#剩余泵故障
IN-21	24		22			: 24				4	1#生物池3#剩余泵自动
IN-22	25		23	06-PS04		X: 22	PLC2- 06PS04-S	KVVP22-450/750 -7*1.5	2	1#生物池4#剩余泵运行	
IN-23	26		24			: 23				3	1#生物池4#剩余泵故障
IN-24	27		25			: 24				4	1#生物池4#剩余泵自动
IN-25	28		26	06-PS05		X: 22	PLC2- 06PS05-S	KVVP22-450/750 -7*1.5	2	2#生物池1#剩余泵运行	
IN-26	29		27			: 23				3	2#生物池1#剩余泵故障
IN-27	30		28			: 24				4	2#生物池1#剩余泵自动
IN-28	31		29	06-PS06		X: 22	PLC2- 06PS06-S	KVVP22-450/750 -7*1.5	2	2#生物池2#剩余泵运行	
IN-29	32		30			: 23				3	2#生物池2#剩余泵故障
IN-30	33		31			: 24				4	2#生物池2#剩余泵自动
IN-31	34		32							备用	
GND-1	35									1#24VDC-	
GND-1	36									1#24VDC-	
			XDI: 26							1#24VDC+	
			XDI: 9								
			33			X: 21	06PH07-S		1	2#生物池2#回流泵COM	
			34			X: 21	06PH08-S		1	2#生物池3#回流泵COM	
			35			X: 21	06PH09-S		1	2#生物池4#回流泵COM	
			36			X: 21	06PH10-S		1	2#生物池5#回流泵COM	
			37			X: 21	06PS01-S		1	1#生物池1#剩余泵COM	
			38			X: 21	06PS02-S		1	1#生物池2#剩余泵COM	
			39			X: 21	06PS03/4-S		1	1#生物池3/4#剩余泵COM	
			40			X: 21	06PS05/6-S		1	2#生物池1/2#剩余泵COM	

武汉康盛自控工程有限公司	项目名称		嘉兴市污水厂二期项目		子项	仪表自控系统		
	设计	高见	绘制	李加睦	审核	张健	批准	黄子庆
	PLC2.1开关量输入接线图(九)		阶段	竣工图	区域		日期	2011.8
模板类型: 1756-IB32		图号	HBK-157-208		站号: PLC2.1	机架号: 槽号:	0 9	共 12 页,第 9 页

PLC模块		联 线	PLC柜 端子号	外 联 设 备			电 缆			说 明	
地 址	端子号		XDI 10	项目代号	回路号	端子排、号	编号	型号规格	芯号		
IN-0	1		1	06-PS07		X: 22	PLC2- 06PS07-S	KVVP22-450/750 -7*1.5	2	2#生物池3#剩余泵运行	
IN-1	2		2			: 23				3	2#生物池3#剩余泵故障
IN-2	3		3			: 24				4	2#生物池3#剩余泵自动
IN-3	4		4	06-PS08		X: 22	PLC2- 06PS08-S	KVVP22-450/750 -7*1.5	2	2#生物池4#剩余泵运行	
IN-4	5		5			: 23				3	2#生物池4#剩余泵故障
IN-5	6		6			: 24				4	2#生物池4#剩余泵自动
IN-6	7		7	07-G01		XD: 2	PLC2- 07G01-S	KVVP22-450/750 -7*1.5	2	1#二沉池刮泥机自动	
IN-7	8		8			: 3				3	1#二沉池刮泥机运行
IN-8	9		9			: 4				4	1#二沉池刮泥机故障
IN-9	10		10	07-G02		XD: 2	PLC2- 07G02-S	KVVP22-450/750 -7*1.5	2	2#二沉池刮泥机自动	
IN-10	11		11			: 3				3	2#二沉池刮泥机运行
IN-11	12		12			: 4				4	2#二沉池刮泥机故障
IN-12	13		13	07-G03		XD: 2	PLC2- 07G03-S	KVVP22-450/750 -7*1.5	2	3#二沉池刮泥机自动	
IN-13	14		14			: 3				3	3#二沉池刮泥机运行
IN-14	15		15			: 4				4	3#二沉池刮泥机故障
IN-15	16		16							备用	
GND-0	17										
GND-0	18										
IN-16	19		17	07-G04		XD: 2	PLC2- 07G04-S	KVVP22-450/750 -7*1.5	2	4#二沉池刮泥机自动	
IN-17	20		18			: 3				3	4#二沉池刮泥机运行
IN-18	21		19			: 4				4	4#二沉池刮泥机故障
IN-19	22		20	07-G05		XD: 2	PLC2- 07G05-S	KVVP22-450/750 -7*1.5	2	5#二沉池刮泥机自动	
IN-20	23		21			: 3				3	5#二沉池刮泥机运行
IN-21	24		22			: 4				4	5#二沉池刮泥机故障
IN-22	25		23	07-G06		XD: 2	PLC2- 07G06-S	KVVP22-450/750 -7*1.5	2	6#二沉池刮泥机自动	
IN-23	26		24			: 3				3	6#二沉池刮泥机运行
IN-24	27		25			: 4				4	6#二沉池刮泥机故障
IN-25	28		26	0X-X01			PLC2- 0XX01-S	KVVP22-450/750 -7*1.5	2	生化池除臭系统1自动	
IN-26	29		27							3	生化池除臭系统1运行
IN-27	30		28							4	生化池除臭系统1故障
IN-28	31		29	0X-X02			PLC2- 0XX02-S	KVVP22-450/750 -7*1.5	2	生化池除臭系统2自动	
IN-29	32		30							3	生化池除臭系统2运行
IN-30	33		31							4	生化池除臭系统2故障
IN-31	34		32							备用	
GND-1	35									1#24VDC-	
GND-1	36		XD1: 27							1#24VDC-	
			XD1: 10							1#24VDC+	
			33			X: 21	06PS07-S		1	2#生物池3#剩余泵COM	
			34			X: 21	06PS08-S		1	2#生物池4#剩余泵COM	
			35			XD: 1	07G01-S		1	1#二沉池刮泥机COM	
			36			XD: 1	07G02-S		1	2#二沉池刮泥机COM	
			37			XD: 1	07G03-S		1	3#二沉池刮泥机COM	
			38			XD: 1	07G04-S		1	4#二沉池刮泥机COM	
			39			XD: 1	07G05/6-S		1	5/6#二沉池刮泥机COM	
			40				XXX01/2-S		1	1/2#生化池除臭系统COM	


<div> 武汉康盛自控工程有限公司</div> <div>PLC2.1开关量输入接线图(十)</div> <div>模板类型: 1756-1B32</div>	项目名称		嘉兴市污水厂二期项目		子项	仪表自控系统				
	设计	高见	绘制	李加睦	审核	张健	批准	黄子庆		
	阶段	竣工图	区域		日期	2011.8	设计证书号: A142008937			
图号		HBK-157-208		站号: PLC2.1	机架号: 槽号:	0 10	共 12 页,第 10 页			

PLC模块		联 线	PLC柜 端子号	外 联 设 备			电 缆			说 明	
地 址	端子号		XDI 11	项目代号	回路号	端子排、号	编号	型号规格	芯号		
IN-0	1		1	0X-X03			PLC2- 0XX03-S	KVVP22-450/750 -7*1.5	2	生化池除臭系统3自动	
IN-1	2		2							3	生化池除臭系统3运行
IN-2	3		3							4	生化池除臭系统3故障
IN-3	4		4	0X-X04			PLC2- 0XX04-S	KVVP22-450/750 -7*1.5	2	生化池除臭系统4自动	
IN-4	5		5							3	生化池除臭系统4运行
IN-5	6		6							4	生化池除臭系统4故障
IN-6	7		7	LS-601			PLC2- LS601-S	KVVP22-450/750 -7*1.5	2	1号回流泵干运转保护	
IN-7	8		8							3	2号回流泵干运转保护
IN-8	9		9	09-CB01			PLC2- 09CB01-X	KVVP22-450/750 -7*1.5	2	鼓风机房1#过滤器运行	
IN-9	10		10							3	鼓风机房1#过滤器故障
IN-10	11		11							4	鼓风机房1#过滤器阻塞
IN-11	12		12							5	鼓风机房1#过滤器滤布用完
IN-12	13		13	09-CB02			PLC2- 09CB02-X	KVVP22-450/750 -7*1.5	2	鼓风机房2#过滤器运行	
IN-13	14		14							3	鼓风机房2#过滤器故障
IN-14	15		15							4	鼓风机房2#过滤器阻塞
IN-15	16		16							5	鼓风机房2#过滤器滤布用完
GND-0	17										
GND-0	18										
IN-16	19		17								
IN-17	20		18								
IN-18	21		19								
IN-19	22		20								
IN-20	23		21								
IN-21	24		22								
IN-22	25		23								
IN-23	26		24								
IN-24	27		25								
IN-25	28		26								
IN-26	29		27								
IN-27	30		28								
IN-28	31		29								
IN-29	32		30								
IN-30	33		31								
IN-31	34		32								
GND-1	35									1#24VDC-	
GND-1	36										1#24VDC-
			XDI: 28								
			XDI: 11							1#24VDC+	
			33				XXX03/4-S		1	3/4#生化池除臭系统COM	
			34				LS601-S		1	回流泵干运转保护COM	
			35				09CB01-X		1	鼓风机房1#过滤器COM	
			36				09CB02-X		1	鼓风机房2#过滤器COM	
			37						1		
			38						1		
			39						1		
			40						1		


 武汉康盛自控工程有限公司	项目名称	嘉兴市污水厂二期项目			子项	仪表自控系统			
	设计	高见	绘制	李加睦	审核	张健	批准	黄子庆	
	阶段	竣工图	区域		日期	2011.8	设计证书号: A142008937		
	图号	HBK-157-208		站号: PLC2.1	机架号: 槽号:	0 11	共 12 页, 第 11 页		

模板类型: 1756-IB32


PLC模块		联 线	PLC柜 端子号	外 联 设 备			电 缆			说 明
地 址	端子号		XDI 12	项目代号	回路号	端子排、号	编号	型号规格	芯号	
IN-0	1		1							
IN-1	2		2							
IN-2	3		3							
IN-3	4		4							
IN-4	5		5							
IN-5	6		6							
IN-6	7		7							
IN-7	8		8							
IN-8	9		9							
IN-9	10		10							
IN-10	11		11							
IN-11	12		12							
IN-12	13		13							
IN-13	14		14							
IN-14	15		15							
IN-15	16		16							
GND-0	17									
GND-0	18									
IN-16	19		17							
IN-17	20		18							
IN-18	21		19							
IN-19	22		20							
IN-20	23		21							
IN-21	24		22							
IN-22	25		23							
IN-23	26		24							
IN-24	27		25							
IN-25	28		26							
IN-26	29		27							
IN-27	30		28							
IN-28	31		29							
IN-29	32		30							
IN-30	33		31							
IN-31	34		32							
GND-1	35									
GND-1	36		XD1: 29							
			XD1: 12						1#24VDC-	
			33					1	1#24VDC-	
			34					1	1#24VDC+	
			35					1		
			36					1		
			37					1		
			38					1		
			39					1		
			40					1		


 武汉康盛自控工程有限公司	项目名称		嘉兴市污水厂二期项目		子 项	仪表自控系统			
	设计	高见	绘制	李加睦	审核	张健	批准	黄子庆	
	阶段		竣工图	区域		日期	2011.8	设计证书号: A142008937	
模板类型: 1756-IB32		图号	HBK-157-208		站号: PLC2.1	机架号: 槽号:	0 12	共 12 页,第 12 页	

PLC模块			联线	输出继电器			联线	PLC柜端子号 外联设备				电 缆			说 明
地 址	端子号	线圈		代 号	触点号	XD01		项目代号	回路号	端子排、号	编号	型号规格	芯号		
0	OUT-0	1	A1	1J:	11	1	06-GV01		X: 9	PLC2-06GV01-K	KVVP22-450/750 -5*1.5	1	1#生物池超越闸门打		
			A2		14	2			: 7			2			
	OUT-1	2	A1	2J:	11	3			: 8			3			
			A2		14	4									
	OUT-2	3	A1	3J:	11	5	06-GV02		X: 9	PLC2-06GV02-K	KVVP22-450/750 -5*1.5	1	1#池回流1# 闸门打升		
			A2		14	6			: 7			2			
	OUT-3	4	A1	4J:	11	7			: 8			3			
			A2		14	8									
	OUT-4	5	A1	5J:	11	9	06-GV03		X: 9	PLC2-06GV03-K	KVVP22-450/750 -5*1.5	1	1#池回流2# 闸门打升		
			A2		14	10			: 7			2			
	OUT-5	6	A1	6J:	11	11			: 8			3			
			A2		14	12									
	OUT-6	7	A1	7J:	11	13	06-GV04		X: 9	PLC2-06GV04-K	KVVP22-450/750 -5*1.5	1	2#生物池超越闸门打		
			A2		14	14			: 7			2			
	OUT-7	8	A1	8J:	11	15			: 8			3			
			A2		14	16									
	OUT-8	9	A1	9J:	11	17	06-GV05		X: 9	PLC2-06GV05-K	KVVP22-450/750 -5*1.5	1	2#池回流1# 闸门打升		
			A2		14	18			: 7			2			
	OUT-9	10	A1	10J:	11	19			: 8			1			
			A2		14	20						2			
	OUT-10	11	A1	11J:	11	21	06-GV06		X: 9	PLC2-06GV06-K	KVVP22-450/750 -5*1.5	1	2#池回流2# 闸门打升		
			A2		14	22			: 7			2			
	OUT-11	12	A1	12J:	11	23			: 8			1			
			A2		14	24						2			
	OUT-12	13	A1	13J:	11	25	06-MK01		X: 14	PLC2-06MK01-K	KVV-450/750 -4*1.5	1	1#池1# 搅拌器起停		
			A2		14	26		: 15	2						
	OUT-13	14	A1	14J:	11	27	06-MK02		X: 14	PLC2-06MK02-K	KVV-450/750 -4*1.5	1	1#池2# 搅拌器起停		
			A2		14	28		: 15	2						
	OUT-14	15	A1	15J:	11	29	06-MK03		X: 14	PLC2-06MK03-K	KVV-450/750 -4*1.5	1	1#池3# 搅拌器起停		
			A2		14	30		: 15	2						
	OUT-15	16	A1	16J:	11	31	06-MK04		X: 14	PLC2-06MK04-K	KVV-450/750 -4*1.5	1	1#池4# 搅拌器起停		
			A2		14	32		: 15	2						
RTN OUT-0		17					XD2: 6						24VDC-		
DC-0(+)		18					XD2: 1						24VDC+		
 武汉康盛自控工程有限公司						项目名称		嘉兴市污水厂二期项目		子 项	仪表自控系统				
PLC2.1开关量输出接线图（一）						设计	高见		绘制	李加睦	审核	张健	批准	黄子庆	
						阶段	竣工图		区域		日期	2011.8	设计证书号: A142008937		
模板类型: 1756-0B32						图号	HBK-157-209		站号: PLC2.1	机架号: 槽号:	1 1	共 8 页,第 1 页			


PLC模块			联 线	输出继电器			联 线	PLC柜端子号				外 联 设 备			电 缆			说 明
地 址	端子号	线圈		代 号	触点号	XD01		项目代号	回路号	端子排、号	编号	型号规格	芯号					
1	OUT-16	19	A1	17J:	11	33	06-MK05		X: 14	PLC2-06MK05-K	KVV-450/750 -4*1.5	1	1#池5#搅拌机起停					
			A2		14	34			: 15			2						
	OUT-17	20	A1	18J:	11	35	06-MK06		X: 14	PLC2-06MK06-K	KVV-450/750 -4*1.5	1	1#池6#搅拌机起停					
			A2		14	36			: 15			2						
	OUT-18	21	A1	19J:	11	37	06-MK07		X: 14	PLC2-06MK07-K	KVV-450/750 -4*1.5	1	1#池7#搅拌机起停					
			A2		14	38			: 15			2						
	OUT-19	22	A1	20J:	11	39	06-MK08		X: 14	PLC2-06MK08-K	KVV-450/750 -4*1.5	1	1#池8#搅拌机起停					
			A2		14	40			: 15			2						
	OUT-20	23	A1	21J:	11	41	06-MK09		X: 14	PLC2-06MK09-K	KVV-450/750 -4*1.5	1	1#池9#搅拌机起停					
			A2		14	42			: 15			2						
	OUT-21	24	A1	22J:	11	43	06-MK10		X: 14	PLC2-06MK10-K	KVV-450/750 -4*1.5	1	1#池10#搅拌机起停					
			A2		14	44			: 15			2						
	OUT-22	25	A1	23J:	11	45	06-MK11		X: 14	PLC2-06MK11-K	KVV-450/750 -4*1.5	1	1#池11#搅拌机起停					
			A2		14	46			: 15			2						
	OUT-23	26	A1	24J:	11	47	06-MK12		X: 14	PLC2-06MK12-K	KVV-450/750 -4*1.5	1	1#池12#搅拌机起停					
			A2		14	48			: 15			2						
	OUT-24	27	A1	25J:	11	49	06-MK13		X: 14	PLC2-06MK13-K	KVV-450/750 -4*1.5	1	1#池13#搅拌机起停					
			A2		14	50			: 15			2						
	OUT-25	28	A1	26J:	11	51	06-MK14		X: 14	PLC2-06MK14-K	KVV-450/750 -4*1.5	1	1#池14#搅拌机起停					
			A2		14	52			: 15			2						
	OUT-26	29	A1	27J:	11	53	06-MK15		X: 14	PLC2-06MK15-K	KVV-450/750 -4*1.5	1	1#池15#搅拌机起停					
			A2		14	54			: 15			2						
	OUT-27	30	A1	28J:	11	55	06-MK16		X: 14	PLC2-06MK16-K	KVV-450/750 -4*1.5	1	1#池16#搅拌机起停					
			A2		14	56			: 15			2						
	OUT-28	31	A1	29J:	11	57	06-MK17		X: 14	PLC2-06MK17-K	KVV-450/750 -4*1.5	1	1#池17#搅拌机起停					
			A2		14	58			: 15			2						
	OUT-29	32	A1	30J:	11	59	06-MK18		X: 14	PLC2-06MK18-K	KVV-450/750 -4*1.5	1	1#池18#搅拌机起停					
			A2		14	60			: 15			2						
	OUT-30	33	A1	31J:	11	61	06-MK19		X: 14	PLC2-06MK19-K	KVV-450/750 -4*1.5	1	1#池19#搅拌机起停					
			A2		14	62			: 15			2						
	OUT-31	34	A1	32J:	11	63	06-MK20		X: 14	PLC2-06MK20-K	KVV-450/750 -4*1.5	1	1#池20#搅拌机起停					
			A2		14	64			: 15			2						
RTN OUT-1	35				XD2: 6								24VDC-					
DC-1(+)	36				XD2: 1								24VDC+					
<div> 武汉康盛自控工程有限公司</div>					项目名称		嘉兴市污水厂二期项目				子 项	仪表自控系统						
PLC2.1开关量输出接线图（二）					设计	高见		绘制	李加睦		审核	张健		批准	黄子庆			
					阶段	竣工图		区域			日期	2011.8		设计证书号: A142008937				
模板类型: 1756-0B32					图号	HBK-157-209			站号: PLC2.1		机架号: 槽号:	1 2		共 8 页,第 2 页				


PLC模块		联 线	输出继电器			联 线	PLC柜 端子号	外 联 设 备			电 缆			说 明
地 址	端子号		线圈	代 号	触点号		XD02	项目代号	回路号	端子排、号	编号	型号规格	芯号	
0	OUT-0	1	A1	33J:	11	1	06-MK21			X: 14	PLC2-06MK21-K	KVV-450/750 -4*1.5	1	2#池1#搅拌机起停
	A2	14	2		: 15	2								
	OUT-1	2	A1	34J:	11	3	06-MK22			X: 14	PLC2-06MK22-K	KVV-450/750 -4*1.5	1	2#池2#搅拌机起停
	A2	14	4		: 15	2								
	OUT-2	3	A1	35J:	11	5	06-MK23			X: 14	PLC2-06MK23-K	KVV-450/750 -4*1.5	1	2#池3#搅拌机起停
	A2	14	6		: 15	2								
	OUT-3	4	A1	36J:	11	7	06-MK24			X: 14	PLC2-06MK24-K	KVV-450/750 -4*1.5	1	2#池4#搅拌机起停
	A2	14	8		: 15	2								
	OUT-4	5	A1	37J:	11	9	06-MK25			X: 14	PLC2-06MK25-K	KVV-450/750 -4*1.5	1	2#池5#搅拌机起停
	A2	14	10		: 15	2								
	OUT-5	6	A1	38J:	11	11	06-MK26			X: 14	PLC2-06MK26-K	KVV-450/750 -4*1.5	1	2#池6#搅拌机起停
	A2	14	12		: 15	2								
	OUT-6	7	A1	39J:	11	13	06-MK27			X: 14	PLC2-06MK27-K	KVV-450/750 -4*1.5	1	2#池7#搅拌机起停
	A2	14	14		: 15	2								
	OUT-7	8	A1	40J:	11	15	06-MK28			X: 14	PLC2-06MK28-K	KVV-450/750 -4*1.5	1	2#池8#搅拌机起停
	A2	14	16		: 15	2								
	OUT-8	9	A1	41J:	11	17	06-MK29			X: 14	PLC2-06MK29-K	KVV-450/750 -4*1.5	1	2#池9#搅拌机起停
	A2	14	18		: 15	2								
	OUT-9	10	A1	42J:	11	19	06-MK30			X: 14	PLC2-06MK30-K	KVV-450/750 -4*1.5	1	2#池10#搅拌机起停
	A2	14	20		: 15	2								
	OUT-10	11	A1	43J:	11	21	06-MK31			X: 14	PLC2-06MK31-K	KVV-450/750 -4*1.5	1	2#池11#搅拌机起停
	A2	14	22		: 15	2								
	OUT-11	12	A1	44J:	11	23	06-MK32			X: 14	PLC2-06MK32-K	KVV-450/750 -4*1.5	1	2#池12#搅拌机起停
	A2	14	24		: 15	2								
	OUT-12	13	A1	45J:	11	25	06-MK33			X: 14	PLC2-06MK33-K	KVV-450/750 -4*1.5	1	2#池13#搅拌机起停
	A2	14	26		: 15	2								
	OUT-13	14	A1	46J:	11	27	06-MK34			X: 14	PLC2-06MK34-K	KVV-450/750 -4*1.5	1	2#池14#搅拌机起停
	A2	14	28		: 15	2								
	OUT-14	15	A1	47J:	11	29	06-MK35			X: 14	PLC2-06MK35-K	KVV-450/750 -4*1.5	1	2#池15#搅拌机起停
	A2	14	30		: 15	2								
	OUT-15	16	A1	48J:	11	31	06-MK36			X: 14	PLC2-06MK36-K	KVV-450/750 -4*1.5	1	2#池16#搅拌机起停
	A2	14	32		: 15	2								
RTN OUT-0	17 ○					XD2: 7							24VDC-	
DC-0(+)	18 ○					XD2: 2							24VDC+	


 武汉康盛自控工程有限公司	项目名称	嘉兴市污水厂二期项目				子 项	仪表自控系统				
	设计	高见		绘制	李加睦	审核	张健		批准	黄子庆	
	阶段	竣工图		区域		日期	2011.8		设计证书号: A142008937		
	图号	HBK-157-209			站号: PLC2.1	机架号: 槽号:	1 3		共 8 页,第 3 页		
模板类型: 1756-0B32											


PLC模块			联线	输出继电器			联线	PLC柜端子号 外联设备				电 缆			说 明
地 址	端子号	线圈		代 号	触点号	XD02		项目代号	回路号	端子排、号	编号	型号规格	芯号		
1	OUT-16	19	A1	49J:	11	33	06-MK37		X: 14	PLC2-06MK37-K	KVV-450/750 -4*1.5	1	2#池17#搅拌机起停		
			A2		14	34			: 15			2			
	OUT-17	20	A1	50J:	11	35	06-MK38		X: 14	PLC2-06MK38-K	KVV-450/750 -4*1.5	1	2#池18#搅拌机起停		
			A2		14	36			: 15			2			
	OUT-18	21	A1	51J:	11	37	06-MK39		X: 14	PLC2-06MK39-K	KVV-450/750 -4*1.5	1	2#池19#搅拌机起停		
			A2		14	38			: 15			2			
	OUT-19	22	A1	52J:	11	39	06-MK40		X: 14	PLC2-06MK40-K	KVV-450/750 -4*1.5	1	2#池20#搅拌机起停		
			A2		14	40			: 15			2			
	OUT-20	23	A1	53J:	11	41	06-PN01		X: 14	PLC2-06PN01-K	KVV-450/750 -4*1.5	1	1#池1#内回流泵起停		
			A2		14	42			: 15			2			
	OUT-21	24	A1	54J:	11	43	06-PN02		X: 14	PLC2-06PN02-K	KVV-450/750 -4*1.5	1	1#池2#内回流泵起停		
			A2		14	44			: 15			2			
	OUT-22	25	A1	55J:	11	45	06-PN03		X: 14	PLC2-06PN03-K	KVV-450/750 -4*1.5	1	1#池3#内回流泵起停		
			A2		14	46			: 15			2			
	OUT-23	26	A1	56J:	11	47	06-PN04		X: 14	PLC2-06PN04-K	KVV-450/750 -4*1.5	1	1#池4#内回流泵起停		
			A2		14	48			: 15			2			
	OUT-24	27	A1	57J:	11	49	06-PN05		X: 14	PLC2-06PN05-K	KVV-450/750 -4*1.5	1	1#池5#内回流泵起停		
			A2		14	50			: 15			2			
	OUT-25	28	A1	58J:	11	51	06-PN06		X: 14	PLC2-06PN06-K	KVV-450/750 -4*1.5	1	1#池6#内回流泵起停		
			A2		14	52			: 15			2			
	OUT-26	29	A1	59J:	11	53	06-PN07		X: 14	PLC2-06PN07-K	KVV-450/750 -4*1.5	1	2#池1#内回流泵起停		
			A2		14	54			: 15			2			
	OUT-27	30	A1	60J:	11	55	06-PN08		X: 14	PLC2-06PN08-K	KVV-450/750 -4*1.5	1	2#池2#内回流泵起停		
			A2		14	56			: 15			2			
	OUT-28	31	A1	61J:	11	57	06-PN09		X: 14	PLC2-06PN09-K	KVV-450/750 -4*1.5	1	2#池3#内回流泵起停		
			A2		14	58			: 15			2			
	OUT-29	32	A1	62J:	11	59	06-PN10		X: 14	PLC2-06PN10-K	KVV-450/750 -4*1.5	1	2#池4#内回流泵起停		
			A2		14	60			: 15			2			
	OUT-30	33	A1	63J:	11	61	06-PN11		X: 14	PLC2-06PN11-K	KVV-450/750 -4*1.5	1	2#池5#内回流泵起停		
			A2		14	62			: 15			2			
	OUT-31	34	A1	64J:	11	63	06-PN12		X: 14	PLC2-06PN12-K	KVV-450/750 -4*1.5	1	2#池6#内回流泵起停		
			A2		14	64			: 15			2			
	RTN OUT-1	35					XD2: 7							24VDC-	
	DC-1(+)	36					XD2: 2							24VDC+	
<div><div>武汉康盛自控工程有限公司</div><div>PLC2.1开关量输出接线图（四）</div></div>						项目名称		嘉兴市污水厂二期项目		子 项	仪表自控系统				
						设计	高见	绘制	李加睦	审核	张健	批准	黄子庆		
						阶段	竣工图	区域		日期	2011.8	设计证书号: A142008937			
						图号	HBK-157-209		站号: PLC2.1	机架号: 槽号:	1 4	共 8 页,第 4 页			
模板类型: 1756-0B32															

PLC模块		联 线	输出继电器			联 线	PLC柜 端子号	外 联 设 备			电 缆			说 明
地 址	端子号		线圈	代 号	触点号		XD03	项目代号	回路号	端子排、号	编号	型号规格	芯号	
0	OUT-0	1	A1	33J:	11	1	06-PH01		X: 14	PLC2-06PH01-K	KVV-450/750 -4*1.5	1	1#池1#回流泵起停	
	A2	14	2		: 15	2								
	OUT-1	2	A1	34J:	11	3	06-PH02		X: 14	PLC2-06PH02-K	KVV-450/750 -4*1.5	1	1#池2#回流泵起停	
	A2	14	4		: 15	2								
	OUT-2	3	A1	35J:	11	5	06-PH03		X: 14	PLC2-06PH03-K	KVV-450/750 -4*1.5	1	1#池3#回流泵起停	
	A2	14	6		: 15	2								
	OUT-3	4	A1	36J:	11	7	06-PH04		X: 14	PLC2-06PH04-K	KVV-450/750 -4*1.5	1	1#池4#回流泵起停	
	A2	14	8		: 15	2								
	OUT-4	5	A1	37J:	11	9	06-PH05		X: 14	PLC2-06PH05-K	KVV-450/750 -4*1.5	1	1#池5#回流泵起停	
	A2	14	10		: 15	2								
	OUT-5	6	A1	38J:	11	11	06-PH06		X: 14	PLC2-06PH06-K	KVV-450/750 -4*1.5	1	2#池1#回流泵起停	
	A2	14	12		: 15	2								
	OUT-6	7	A1	39J:	11	13	06-PH07		X: 14	PLC2-06PH07-K	KVV-450/750 -4*1.5	1	2#池2#回流泵起停	
	A2	14	14		: 15	2								
	OUT-7	8	A1	40J:	11	15	06-PH08		X: 14	PLC2-06PH08-K	KVV-450/750 -4*1.5	1	2#池3#回流泵起停	
	A2	14	16		: 15	2								
	OUT-8	9	A1	41J:	11	17	06-PH09		X: 14	PLC2-06PH09-K	KVV-450/750 -4*1.5	1	2#池4#回流泵起停	
	A2	14	18		: 15	2								
	OUT-9	10	A1	42J:	11	19	06-PH10		X: 14	PLC2-06PH10-K	KVV-450/750 -4*1.5	1	2#池5#回流泵起停	
	A2	14	20		: 15	2								
	OUT-10	11	A1	43J:	11	21	06-PS01		X: 14	PLC2-06PS01-K	KVV-450/750 -4*1.5	1	1#池1#剩余泵起停	
	A2	14	22		: 15	2								
	OUT-11	12	A1	44J:	11	23	06-PS02		X: 14	PLC2-06PS02-K	KVV-450/750 -4*1.5	1	1#池2#剩余泵起停	
	A2	14	24		: 15	2								
	OUT-12	13	A1	45J:	11	25	06-PS03		X: 14	PLC2-06PS03-K	KVV-450/750 -4*1.5	1	1#池3#剩余泵起停	
	A2	14	26		: 15	2								
	OUT-13	14	A1	46J:	11	27	06-PS04		X: 14	PLC2-06PS04-K	KVV-450/750 -4*1.5	1	1#池4#剩余泵起停	
	A2	14	28		: 15	2								
	OUT-14	15	A1	47J:	11	29	06-PS05		X: 14	PLC2-06PS05-K	KVV-450/750 -4*1.5	1	2#池1#剩余泵起停	
	A2	14	30		: 15	2								
	OUT-15	16	A1	48J:	11	31	06-PS06		X: 14	PLC2-06PS06-K	KVV-450/750 -4*1.5	1	2#池2#剩余泵起停	
	A2	14	32		: 15	2								
RTN OUT-0	17 ○					XD2: 8							24VDC-	
DC-0(+)	18 ○					XD2: 3							24VDC+	

 武汉康盛自控工程有限公司	项目名称	嘉兴市污水厂二期项目			子项	仪表自控系统			
	设计	高见	绘制	李加睦	审核	张健	批准	黄子庆	
	阶段	竣工图	区域		日期	2011.8	设计证书号: A142008937		
模板类型: 1756-0B32	图号	HBK-157-209		站号: PLC2.1	机架号: 槽号:	1 5	共 8 页,第 5 页		

PLC模块		联 线	输出继电器			联 线	PLC柜 端子号	外 联 设 备			电 缆			说 明
地 址	端子号		线圈	代 号	触点号		XD03	项目代号	回路号	端子排、号	编号	型号规格	芯号	
1	OUT-16	19	A1	49J:	11		33	06-PS07		X: 14	PLC2-06PS07-K	KVV-450/750 -4*1.5	1	2#池3#剩余泵起停
			A2		14		34			: 15			2	
	OUT-17	20	A1	50J:	11		35	06-PS08		X: 14	PLC2-06PS08-K	KVV-450/750 -4*1.5	1	2#池4#剩余泵起停
			A2		14		36			: 15			2	
	OUT-18	21	A1	51J:	11		37	07-G01		X: 11	PLC2-07G01-K	KVV-450/750 -4*1.5	1	1#二沉池起停
			A2		14		38			: 9			2	
	OUT-19	22	A1	52J:	11		39	07-G02		X: 11	PLC2-07G02-K	KVV-450/750 -4*1.5	1	2#二沉池起停
			A2		14		40			: 9			2	
	OUT-20	23	A1	53J:	11		41	07-G03		X: 11	PLC2-07G03-K	KVV-450/750 -4*1.5	1	3#二沉池起停
			A2		14		42			: 9			2	
	OUT-21	24	A1	54J:	11		43	07-G04		X: 11	PLC2-07G04-K	KVV-450/750 -4*1.5	1	4#二沉池起停
			A2		14		44			: 9			2	
	OUT-22	25	A1	55J:	11		45	07-G05		X: 11	PLC2-07G05-K	KVV-450/750 -4*1.5	1	5#二沉池起停
			A2		14		46			: 9			2	
	OUT-23	26	A1	56J:	11		47	07-G06		X: 11	PLC2-07G06-K	KVV-450/750 -4*1.5	1	6#二沉池起停
			A2		14		48			: 9			2	
	OUT-24	27	A1	57J:	11		49					KVV-450/750 -4*1.5	1	1#除臭器起停
			A2		14		50						2	
	OUT-25	28	A1	58J:	11		51					KVV-450/750 -4*1.5	1	2#除臭器起停
			A2		14		52						2	
	OUT-26	29	A1	59J:	11		53					KVV-450/750 -4*1.5	1	3#除臭器起停
			A2		14		54						2	
	OUT-27	30	A1	60J:	11		55					KVV-450/750 -4*1.5	1	4#除臭器起停
			A2		14		56						2	
	OUT-28	31	A1	61J:	11		57							
			A2		14		58							
	OUT-29	32	A1	62J:	11		59							
			A2		14		60							
	OUT-30	33	A1	63J:	11		61							
			A2		14		62							
	OUT-31	34	A1	64J:	11		63							
			A2		14		64							
RTN OUT-1		35					XD2: 8							24VDC-
DC-1(+)		36					XD2: 3							24VDC+
 武汉康盛自控工程有限公司							项目名称		嘉兴市污水厂二期项目		子 项	仪表自控系统		
PLC2.1开关量输出接线图（六）							设计	高见	绘制	李加睦	审核	张健	批准	黄子庆
							阶段	竣工图	区域		日期	2011.8	设计证书号: A142008937	
模板类型: 1756-0B32							图号	HBK-157-209		站号: PLC2.1	机架号: 槽号:	1 6	共 8 页,第 6 页	

PLC模块		联 线	输出继电器			联 线	PLC柜 端子号	外 联 设 备			电 缆			说 明
地 址	端子号		线圈	代 号	触点号		XD04	项目代号	回路号	端子排、号	编号	型号规格	芯号	
0	OUT-0	1	A1	33J:	11		1							
			A2		14		2							
	OUT-1	2	A1	34J:	11		3							
			A2		14		4							
	OUT-2	3	A1	35J:	11		5							
			A2		14		6							
	OUT-3	4	A1	36J:	11		7							
			A2		14		8							
	OUT-4	5	A1	37J:	11		9							
			A2		14		10							
	OUT-5	6	A1	38J:	11		11							
			A2		14		12							
	OUT-6	7	A1	39J:	11		13							
			A2		14		14							
	OUT-7	8	A1	40J:	11		15							
			A2		14		16							
	OUT-8	9	A1	41J:	11		17							
			A2		14		18							
	OUT-9	10	A1	42J:	11		19							
			A2		14		20							
	OUT-10	11	A1	43J:	11		21							
			A2		14		22							
	OUT-11	12	A1	44J:	11		23							
			A2		14		24							
	OUT-12	13	A1	45J:	11		25							
			A2		14		26							
	OUT-13	14	A1	46J:	11		27							
			A2		14		28							
	OUT-14	15	A1	47J:	11		29							
			A2		14		30							
	OUT-15	16	A1	48J:	11		31							
			A2		14		32							
	RTN OUT-0	17 ○					XD2: 9							24VDC-
	DC-0(+)	18 ○					XD2: 4							24VDC+
 武汉康盛自控工程有限公司							项目名称	嘉兴市污水厂二期项目			子 项	仪表自控系统		
PLC2.1开关量输出接线图（七）							设计	高见	绘制	李加睦	审核	张健	批准	黄子庆
							阶段	竣工图	区域		日期	2011.8	设计证书号: A142008937	
模板类型: 1756-0B32							图号	HBK-157-209		站号: PLC2.1	机架号: 槽号:	1 7	共 8 页,第 7 页	

PLC模块	联	输出继电器			联	PLC柜	外 联 设 备			电 缆			说 明		
		端子号	线	代号		触点号	端子号	XD04	项目代号	回路号	端子排、号	编号		型号规格	芯号
地 址	端子号	线	线	代 号	触点号	线	XD04	项目代号	回路号	端子排、号	编号	型号规格	芯号		
1	OUT-16	19	A1	49J:	11	33									
		A2	14		34										
	OUT-17	20	A1	50J:	11	35									
		A2	14		36										
	OUT-18	21	A1	51J:	11	37									
		A2	14		38										
	OUT-19	22	A1	52J:	11	39									
		A2	14		40										
	OUT-20	23	A1	53J:	11	41									
		A2	14		42										
	OUT-21	24	A1	54J:	11	43									
		A2	14		44										
	OUT-22	25	A1	55J:	11	45									
		A2	14		46										
	OUT-23	26	A1	56J:	11	47									
		A2	14		48										
	OUT-24	27	A1	57J:	11	49									
		A2	14		50										
	OUT-25	28	A1	58J:	11	51									
		A2	14		52										
	OUT-26	29	A1	59J:	11	53									
		A2	14		54										
	OUT-27	30	A1	60J:	11	55									
		A2	14		56										
	OUT-28	31	A1	61J:	11	57									
		A2	14		58										
	OUT-29	32	A1	62J:	11	59									
		A2	14		60										
	OUT-30	33	A1	63J:	11	61									
		A2	14		62										
	OUT-31	34	A1	64J:	11	63									
		A2	14		64										
	RTN OUT-1	35					XD2: 9							24VDC-	
DC-1(+)	36					XD2: 4							24VDC+		
 武汉康盛自控工程有限公司						项目名称		嘉兴市污水厂二期项目		子 项		仪表自控系统			
PLC2.1开关量输出接线图（八）						设计	高见		绘制	李加睦		审核	张健	批准	黄子庆
						阶段	竣工图		区域		日期	2011.8		设计证书号: A142008937	
模板类型: 1756-0B32						图号	HBK-157-209			站号: PLC2.1	机架号: 槽号:	1 8	共 8 页,第 8 页		